


凡例

記号	名称	備考
	緊急導入口付シャットオフバルブ	埋込型
	シャットオフバルブ	埋込型
	2口壁型アウトレット	埋込型
	3口壁型アウトレット	埋込型
	4口壁型アウトレット	埋込型
	蓋付2口壁型アウトレット	埋込型
	防滴2口壁型アウトレット	埋込型
	麻酔ガス排除装置	埋込型
	天井吊下げ式アウトレット	
	天井吊下げ式アウトレット	
	天井吊下げ式アウトレット	
	メディカルユニット	(O, N, A, V, N2, Ex)
	供給源監視盤	電源引込及び接続電気設備工事
	圧力監視盤	電源引込及び接続電気設備工事
	麻酔ガス排除装置用空気減圧装置	電源引込及び接続電気設備工事
	系統用バルブ	
	フレキシブルジョイント	O, N, A, CO2, N2: L=500 V: L=750
	酸素配管	JIS H3300 C1220T L
	笑気配管	JIS H3300 C1220T L
	空気配管	JIS H3300 C1220T L
	吸引配管	JIS H3300 C1220T L JIS G 3452 (白)
	窒素配管	JIS H3300 C1220T L
	非治療用空気配管	JIS H3300 C1220T L
	麻酔ガス排除配管	JIS H3300 C1220T L
	電線・電線管	
	点検口	別途建築工事

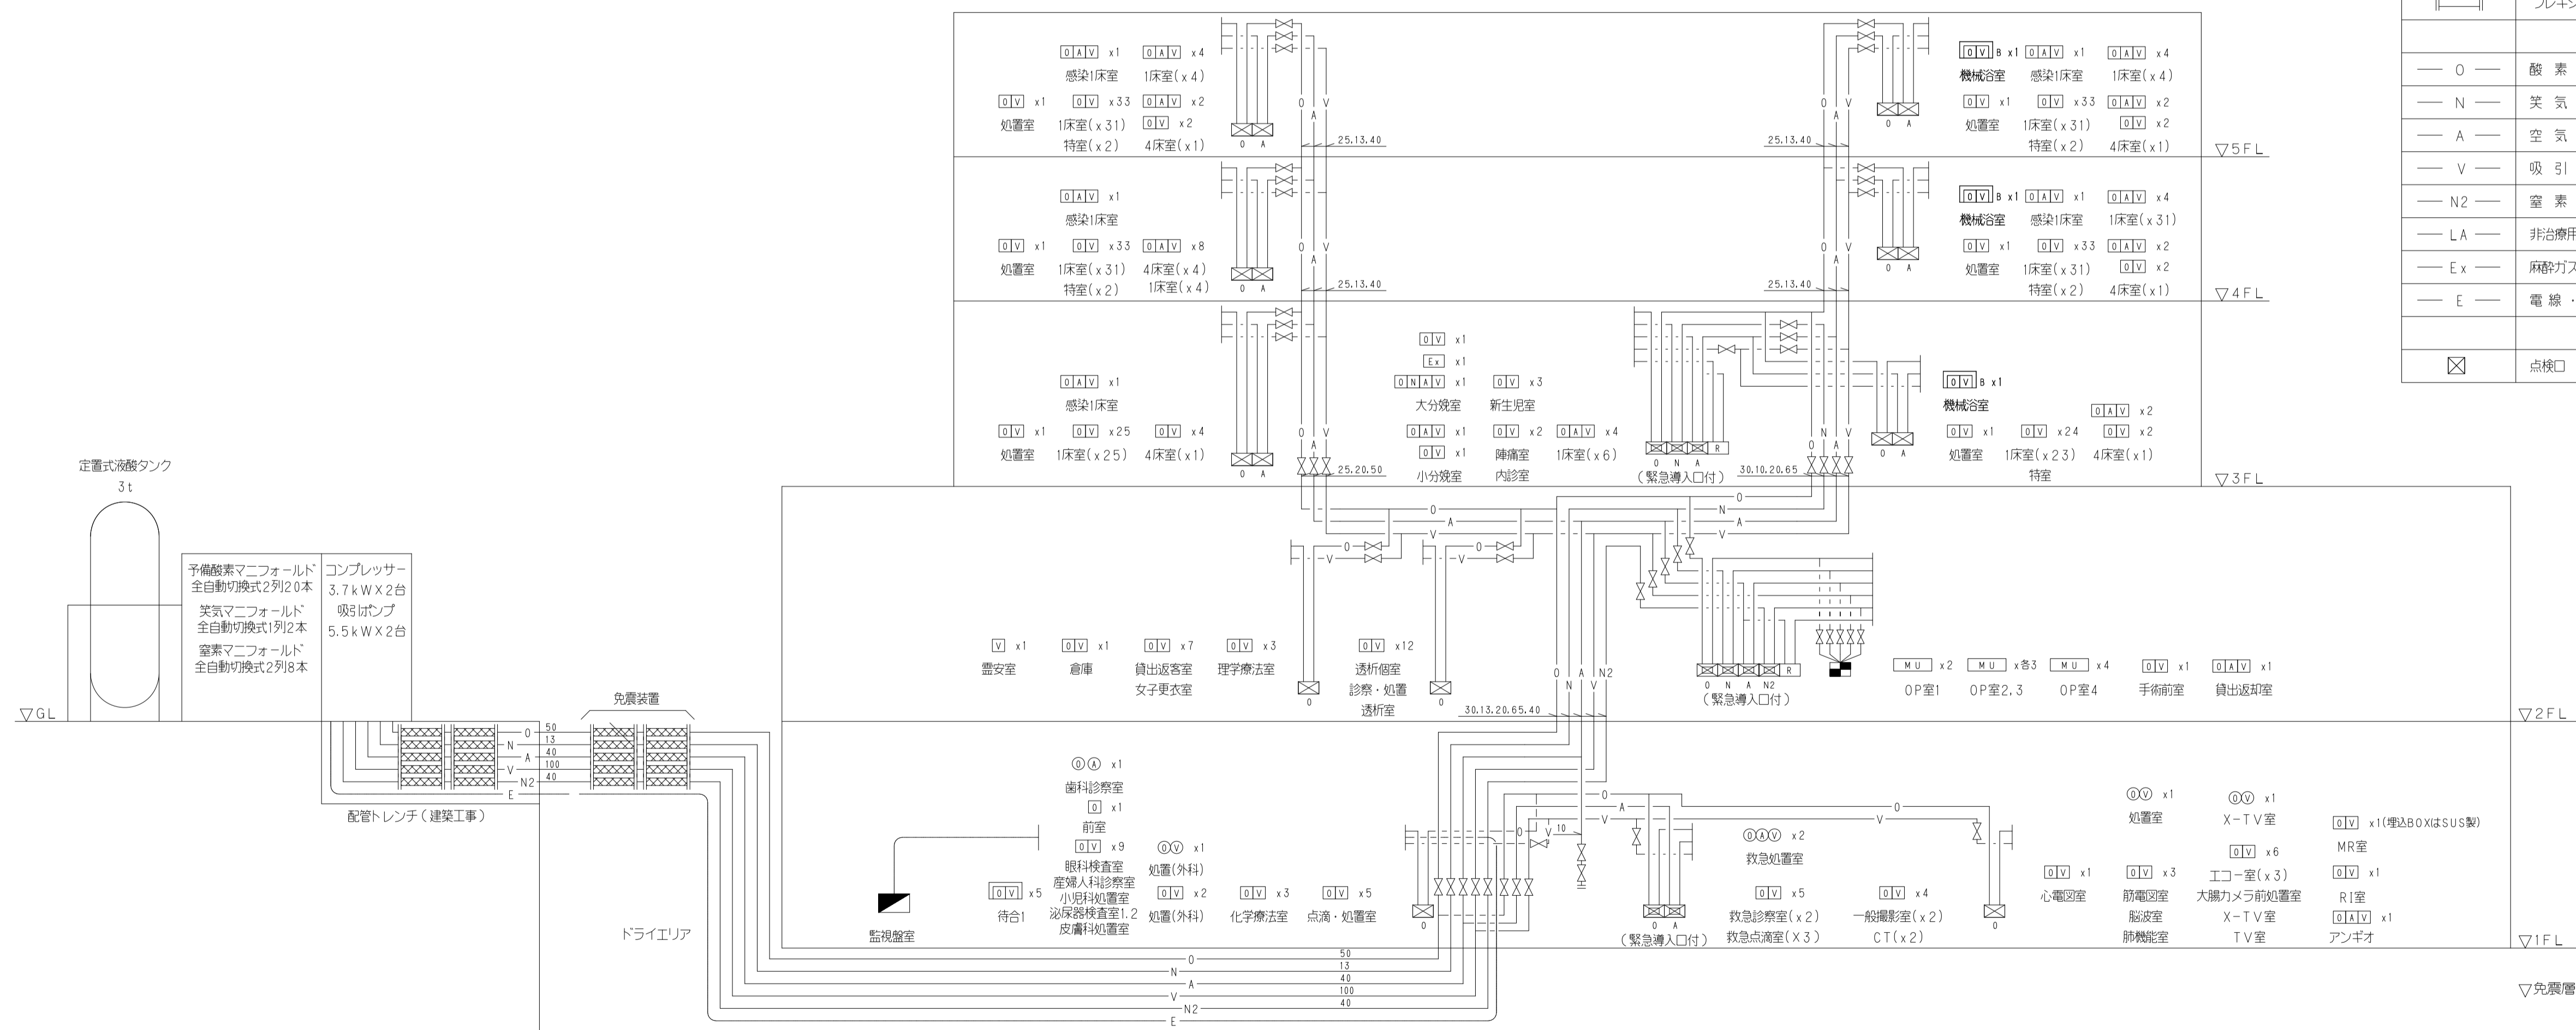

完成図

<代表設計者> 一級建築士 国土交通大臣登録 第111188号 谷 善		地方独立行政法人岐阜県立下呂温泉病院整備建設工事	
<設備設計者> 一級建築士 国土交通大臣登録 第194405号 設備設計一級建築士 建築士証交付番号 第367号 金 井 誠		C 58	給排水衛生設備工事 医療ガス設備 系統図 A1:1/200 A3:1/400
		安井・熊谷設計共同体	